


# PLANTA BAJA

## ESCALA 1:100

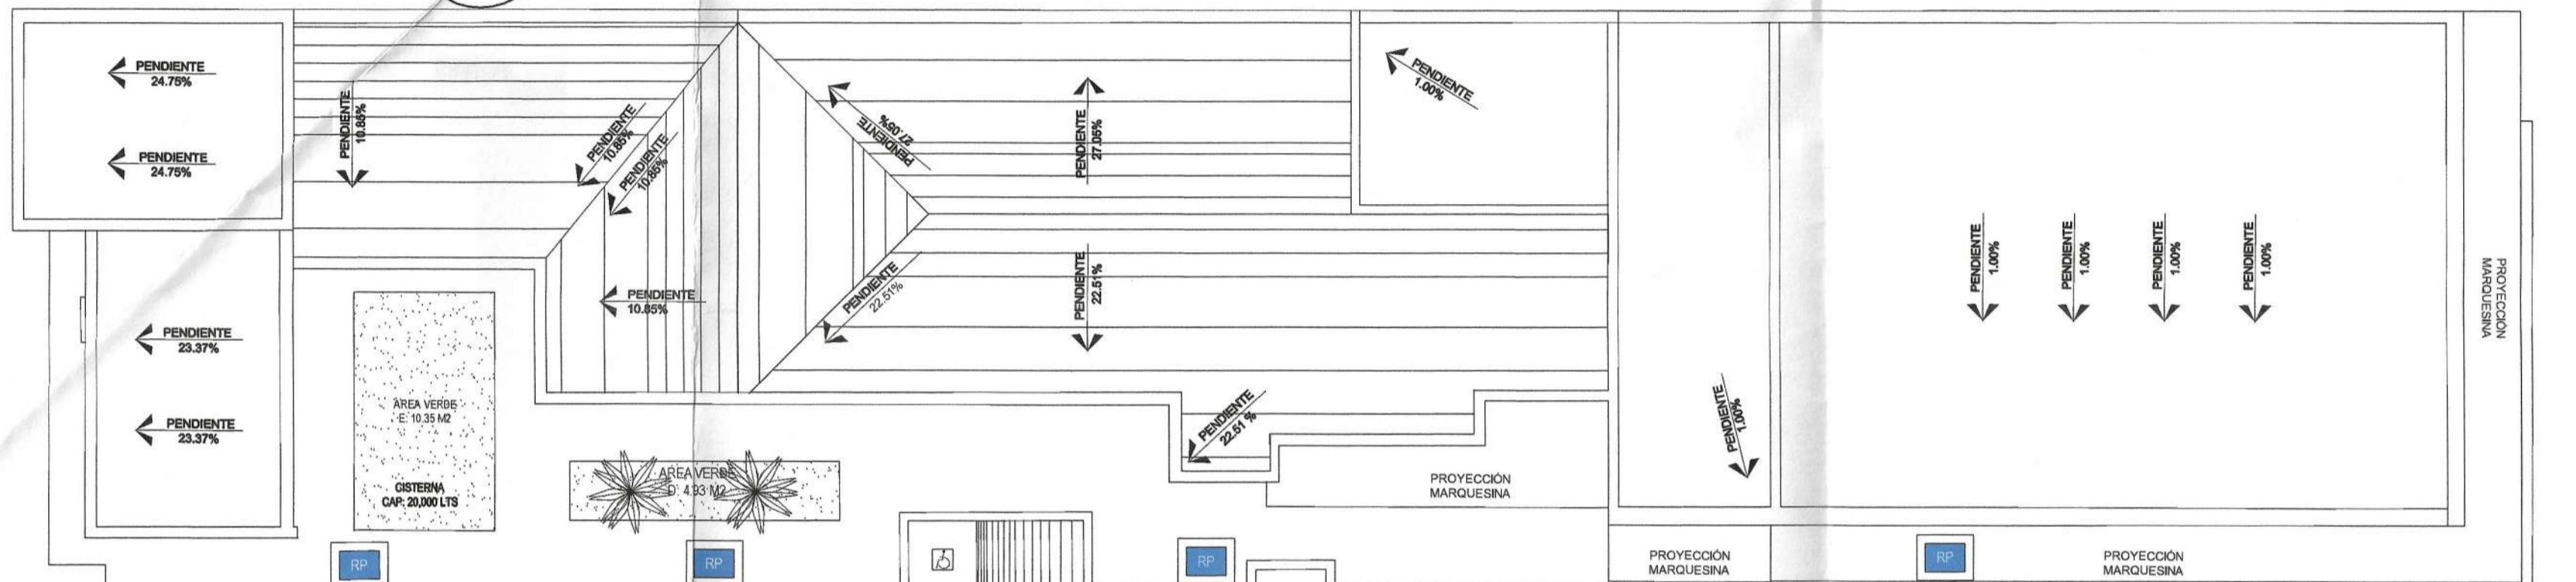


# PLANTA DE AZOTEA

## ESCALA 1:100



# FACHADA PRINCIPAL



## ESCALA 1:100

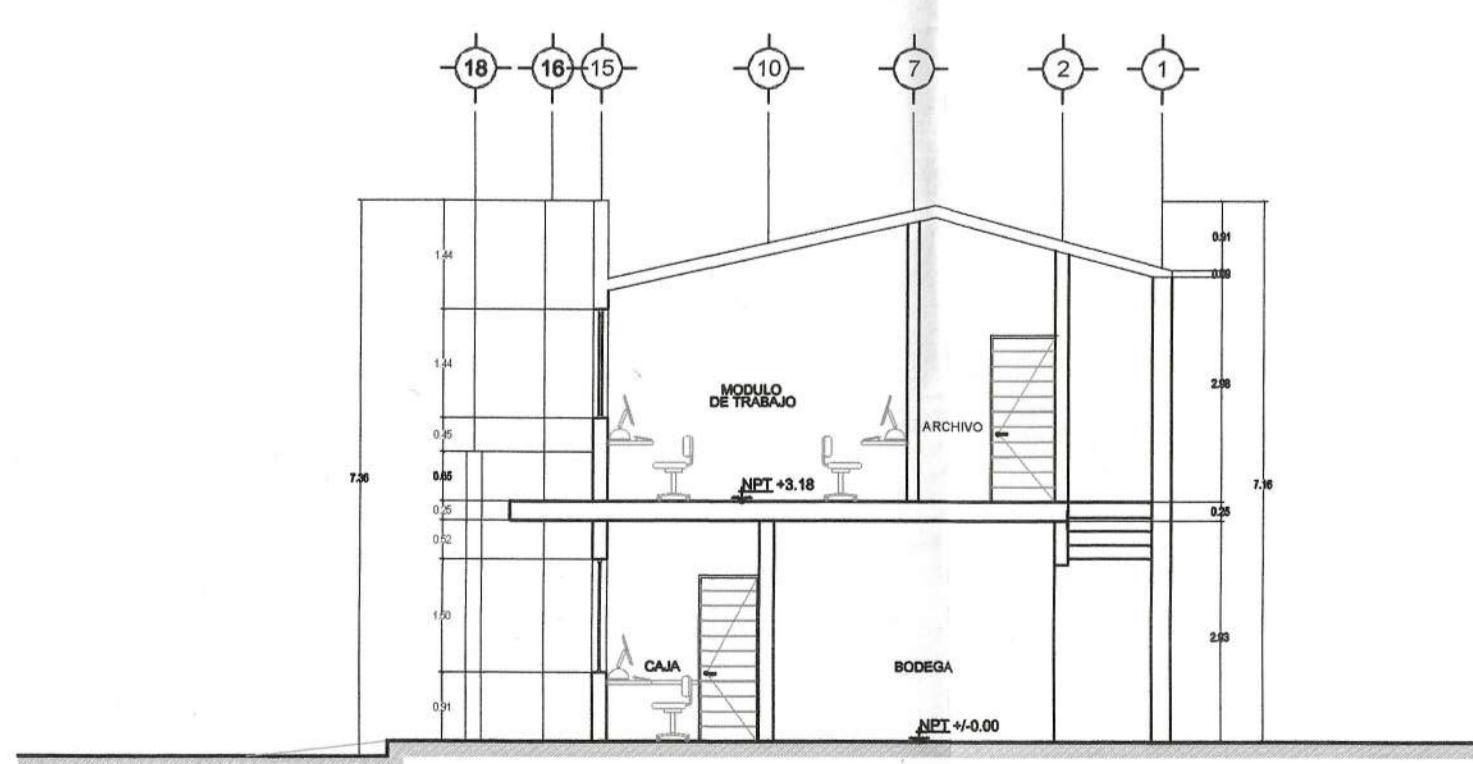

CORTE A-A'  


---

ESCALA 1:100

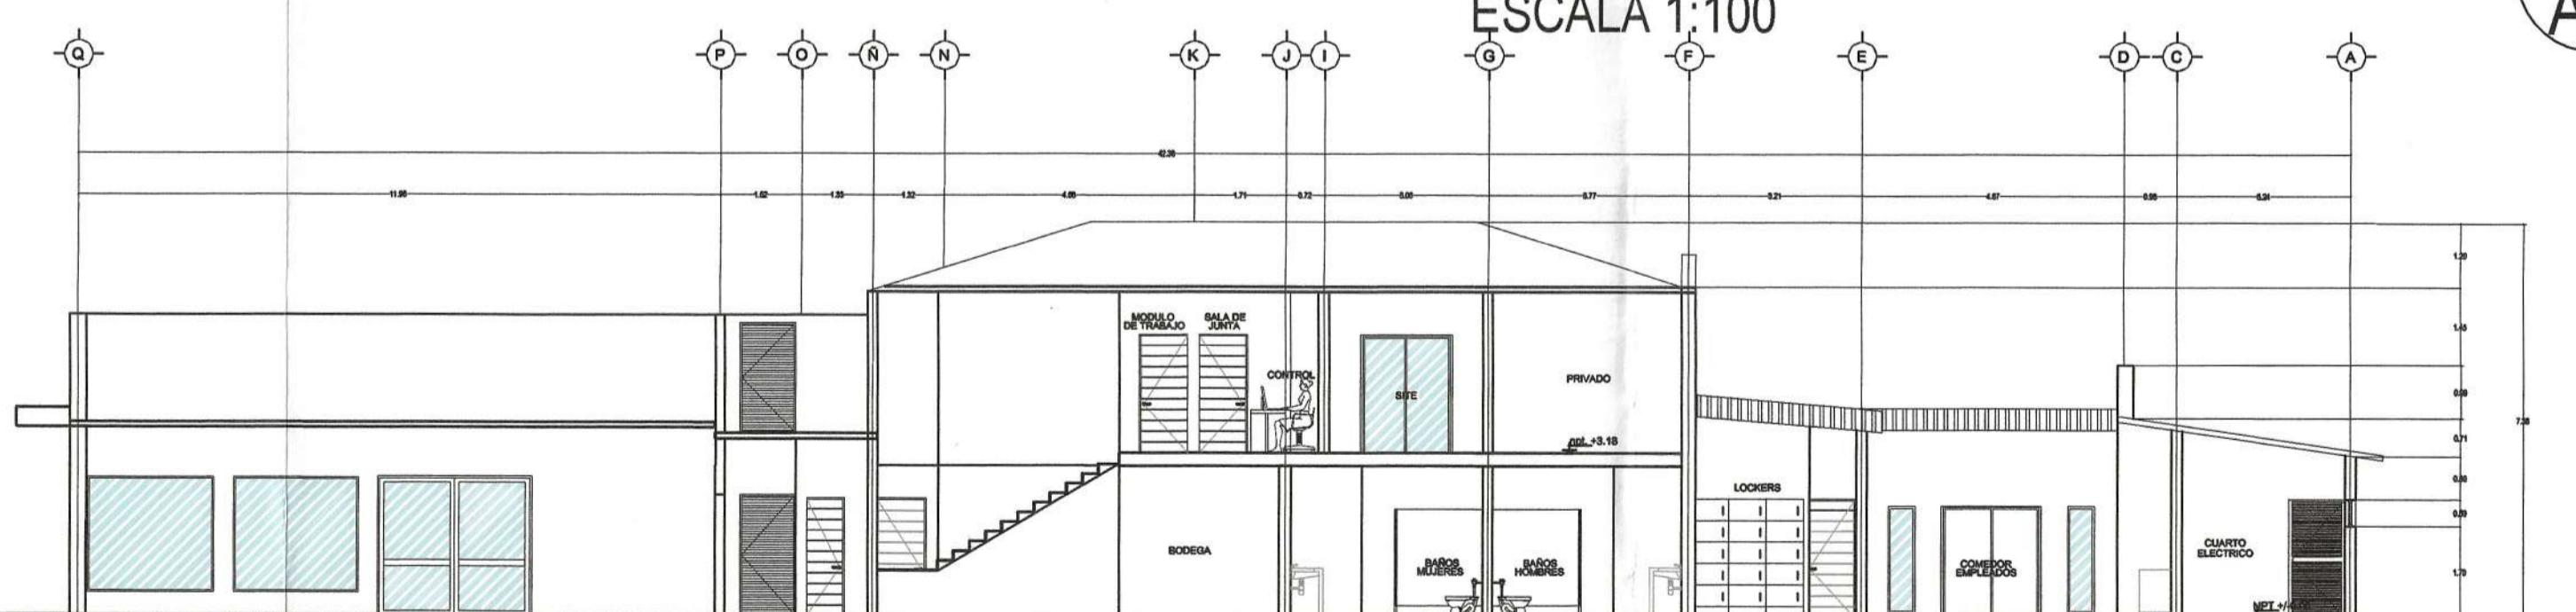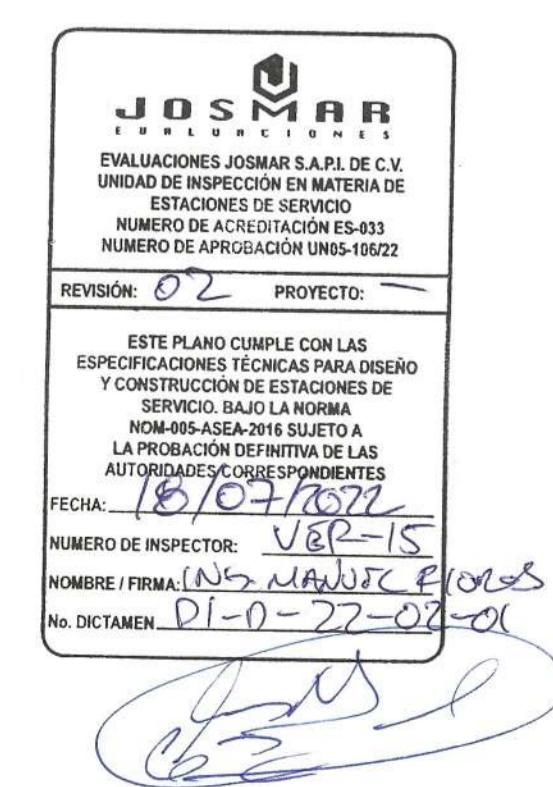

**CORTE B-B'**

REV:	DESCRIPCIÓN:	ELAB. POR:	RESPONSABLE:	FECHA:	FIRMA:	RESPONSABLE DEL PROYECTO Y DRO: NOMBRE: ING. ABRAHAM CORDOVA PERALTA. CED. PROFESIONAL: 3512770 FECHA DE EMISIÓN: 17 DE DICIEMBRE DE 2001 DRO: 1019 FECHA DE ACTUALIZACION DRO: 12 DE ENERO DE 2022 VIGENTE HASTA 11 DE ENERO DE 2023	LOGO Y RAZON SOCIAL DEL CONSTRUCTOR:

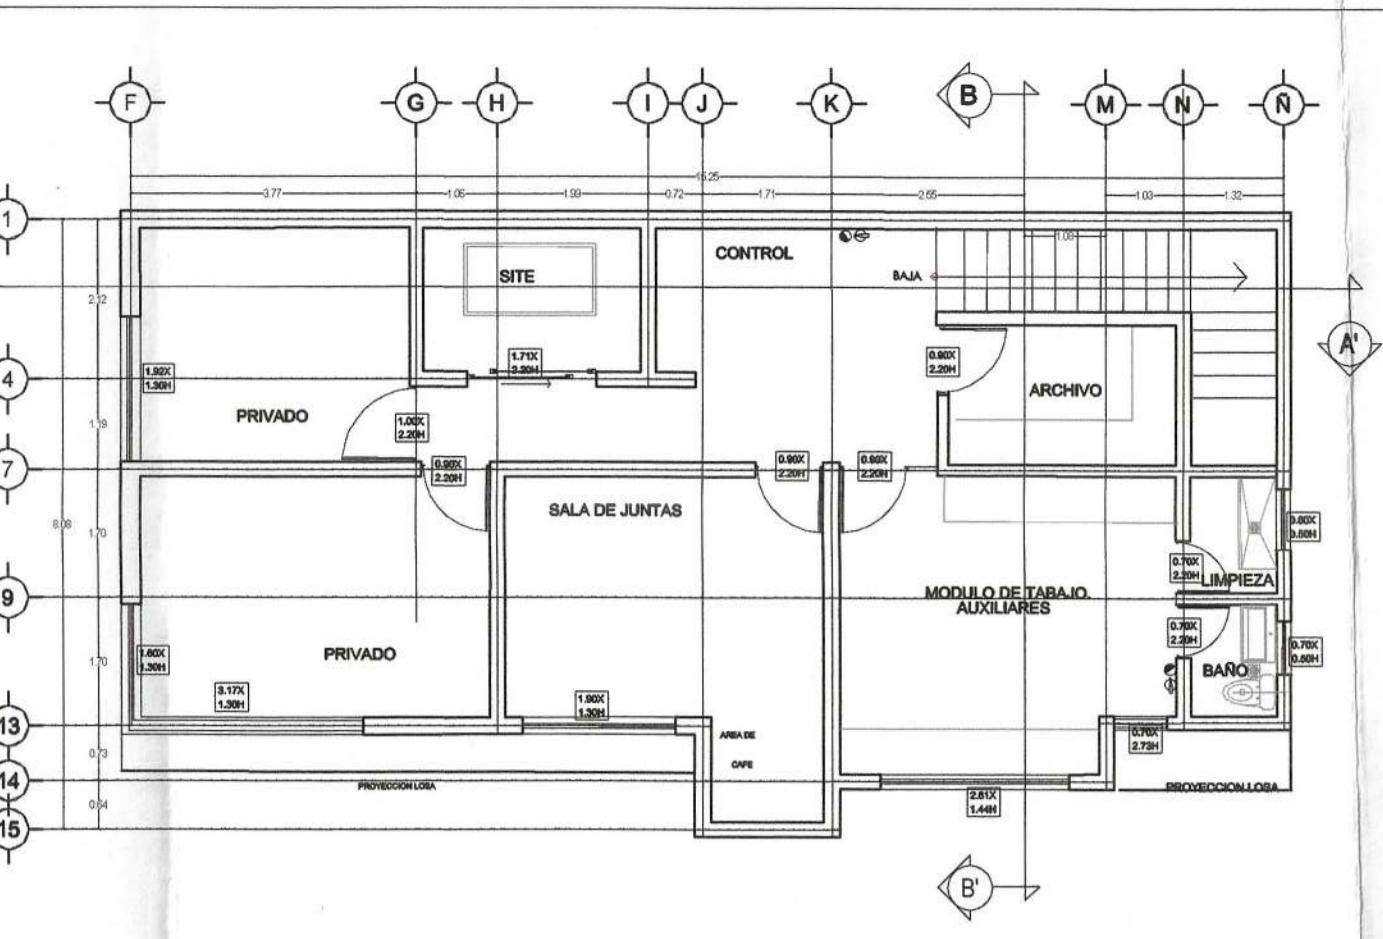

# PRIMER NIVEL

---

## ESCALA 1:100

7A AV. SUR (PAR VIAL) ESQ.  
BOULEVARD INTERNADO No 11, MZ-2,  
LOTE-1, COL. TEOFILO ACEBO,  
TAPACHULA, CHIAPAS.

SUPERFICIE  
2517.204 M<sup>2</sup>

7A SUR

FERROCARRIL

9A AVENIDA SUR

GERANIO

LAS FLORES

VIENTOS  
DOMINANTES

N

DEL INTERNADO

CALLE INTERNADO

AS Y ESPECIFICACIONES

AS Y ESPECIFICACIONES  
VERIFIQUESE TODAS LAS COTAS Y EJES CORRESPONDIENTES EN LOS PLANOS  
ARQUITECTONICOS Y EN LA OBRA.  
TODAS LAS COTAS Y DIMENSIONES ESTAN INDICADAS EN METROS EXCEPTO LAS

AS EDIFICACIONES POR NINGÚN MOTIVO PODRÁN DESPLANTARSE SOBRE TIERRA VEGETAL, JUELOS O RELLENOS SUELtos, MATERIAL PRODUCTO DE EXCAVACIÓN, RELLENO SANITARIO DESECHOS.

BOLOGIA

	REJILLA DRENAGE ACEITOSO		DISPENSARIO 4 MANGUERAS MAGNA/PREMIUM
	REJILLA DRENAGE PLUVIAL		DISPENSARIO 6 MANGUERAS MAGNA/PREMIUM/DIESEL
	REGISTRO SANITARIO MEDIDAS INTERNAS 50X70 CMS		GABINETE DE AGUA-AIRE CON MATERIAL NO REFLEJANTE DE ACERO INOXIDABLE
	REGISTRO ACEITOSO MEDIDAS INTERNAS 50X70 CMS		CONTENEDOR DE BASURA
	REGISTRO PLUVIAL MEDIDAS INTERNAS 50X70 CMS		EXHIBIDOR O MUEBLE DE PRODUCTOS
	PENDIENTE DE PISOS		CABINA DE PERSONAL
	SENTIDO VIALIDAD - CIRCULACION DE VEHICULOS		VENTEOS
	PROYECCION DE CIRCULACIONES		POZO DE MONITOREO
	POZO DE OBSERVACION		EXTINTOR DE 9.0 Kg. DE POLVO QUIMICO SECO PARA INCENDIOS CLASE A,B y C COLOCADO A UNA ALTURA DE 1.50 M DEL NIVEL DE PISO.

PRO DE AREAS

UBICACIÓN	ÁREA	%
PREDIO	2517.204 M2	100.00 %
AREA DE SERVICIOS ESTACION P.B.	297.41	11.82%
AREA DE OFICINAS P.A.	118.87	4.72%
CUARTO DE SUCIOS	5.75	0.23%
CUARTO DE RESIDUOS PELIGROSOS	5.33	0.21%
AREA DE TECHUMBRE	371.10	14.74%
AREA DE TANQUES	117.06	4.65%
AREA DE ESTACIONAMIENTO	173.00	6.87%
AREA DE BANQUETAS	132.18	5.25%
AREA DE CIRCULACION	1128.50	44.84%
AREA VERDE TOTAL	174.52	6.93%

AREA VERDE		
AREA VERDE A	30.70	1.22%
AREA VERDE B	31.48	1.25%
AREA VERDE C	40.82	1.62%
AREA VERDE D	4.93	0.19%
AREA VERDE E	10.35	0.41%
AREA VERDE F	56.24	2.23%
TOTAL	174.52	6.93%

A red ink stamp is centered on the page. It features a stylized sun or flower design with eight pointed rays extending from a central circle. The word "TAPACHULA" is printed in a bold, sans-serif font across the center of the design.

<p>DE SERVICIO PARA O Y EXPENDIO DE DIÉSEL Y (ANA)</p> <p><b>ACIÓN DE SERVICIO: E14453</b></p>	<p>DOMICILIO FÍSICO DE ESTACIÓN: 7A AV. SUR (PAR VIAL) ESQ. BOULEVARD INTERNADO No 11, MZ-2, LOTE-1, COL. TEOFILO ACEBO, TAPACHULA, CHIAPAS.</p>
<p>OMEGA, S.A. DE C.V.</p> <p>INT-2, TAPACHULA, CHIAPAS.</p>	
<p>DESCRIPCIÓN DEL PLANO:</p> <p><b>ARQUITECTONICO DE OFICINAS Y CORTES</b></p>	
<p>FECHA DE ELABORACION: <b>ABRIL-2022</b></p>	
<p>ESCALA: <b>INDICADA</b></p>	
<p>REV: <b>REV.-01</b></p>	