VER PLANO TMX-DTI-002
MANIFOULD ESFERA TV-003

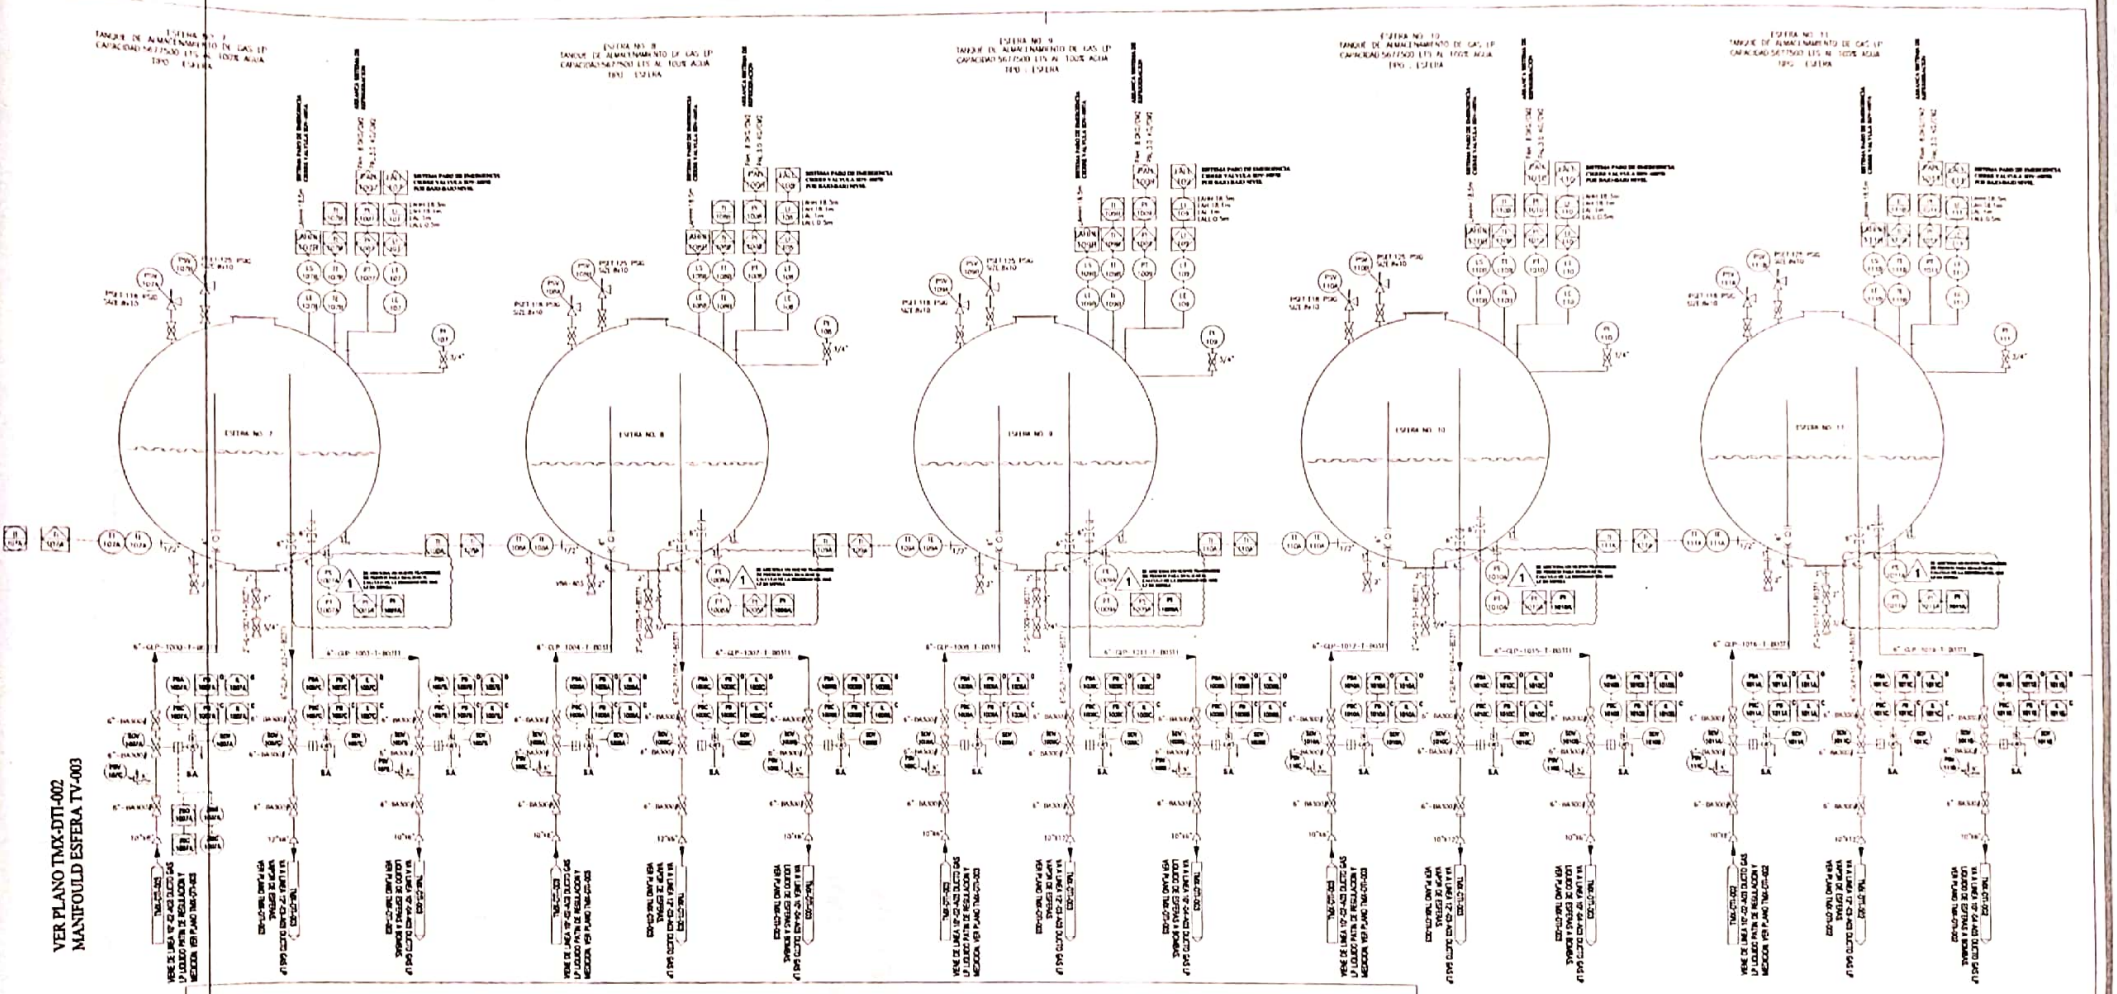

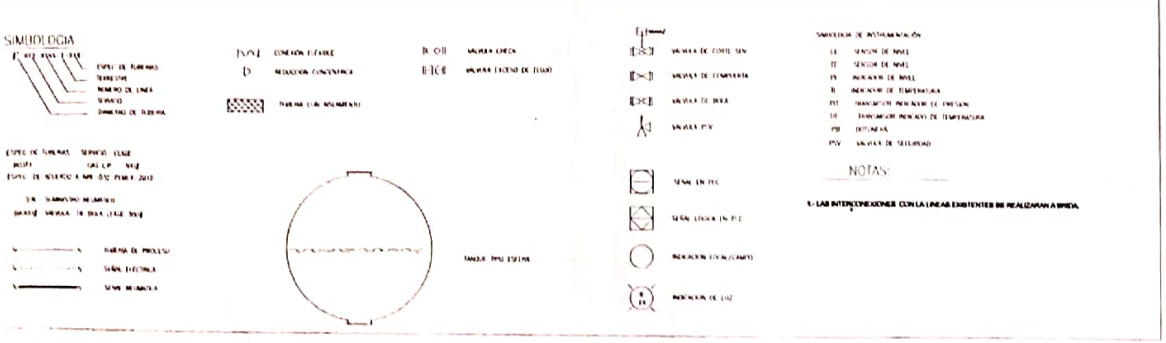

NOTA:
EL SISTEMA DE PARO DE EMERGENCIA ES A PRUEBA DE FALLOS, LOS ACTUADORES DE LAS VALVULAS DE CORTE CIERRAN A FALLA ELECTRICA, A FALLA DE AIRE Y A FALLA DE COMUNICACIONES.

AS BUILT
Nombre:
Fecha: 9 MAYO 2018
Firma:

GRUPO TOMZA

Propietario: TERMINAL MARITIMA GAS TOMZA SA DE CV	Proyecto: INCREMENTO DE CAPACIDAD DE LA PLANTA DE ALMACENAMIENTO PARA SUMINISTRO DE GAS LP
Ubicación:	
Municipio: Estado:	País:
CONTIENE: AS BUILT DIAGRAMA DE TUBERIAS E INSTRUMENTACIÓN DE ESFERAS	Plantilla: Fecha: Escala:
	Dibujo No. Revisión: Hoja No.